


# INWENTARYZACJA POWYKONAWCZA LOKALU USŁUGOWEGO

BUDYNEK "VERBEL"  
ul. Żupnicza 18A  
03-821 Warszawa

Kondygnacja: 1  
Parter

LOKAL: U-02		
ZESTAWIENIE POMIESZCZEŃ		
NR	NAZWA POMIESZCZENIA	POW.(m2)
1	POW. USŁUGOWA	37,95
2	ZAPLECZE	10,38
POW. UŻYTKOWA		49,60

Pomiar wykonano zgodnie z normą PN-ISO 9836:1997 z wliczoną powierzchnią pod ścianami działowymi.

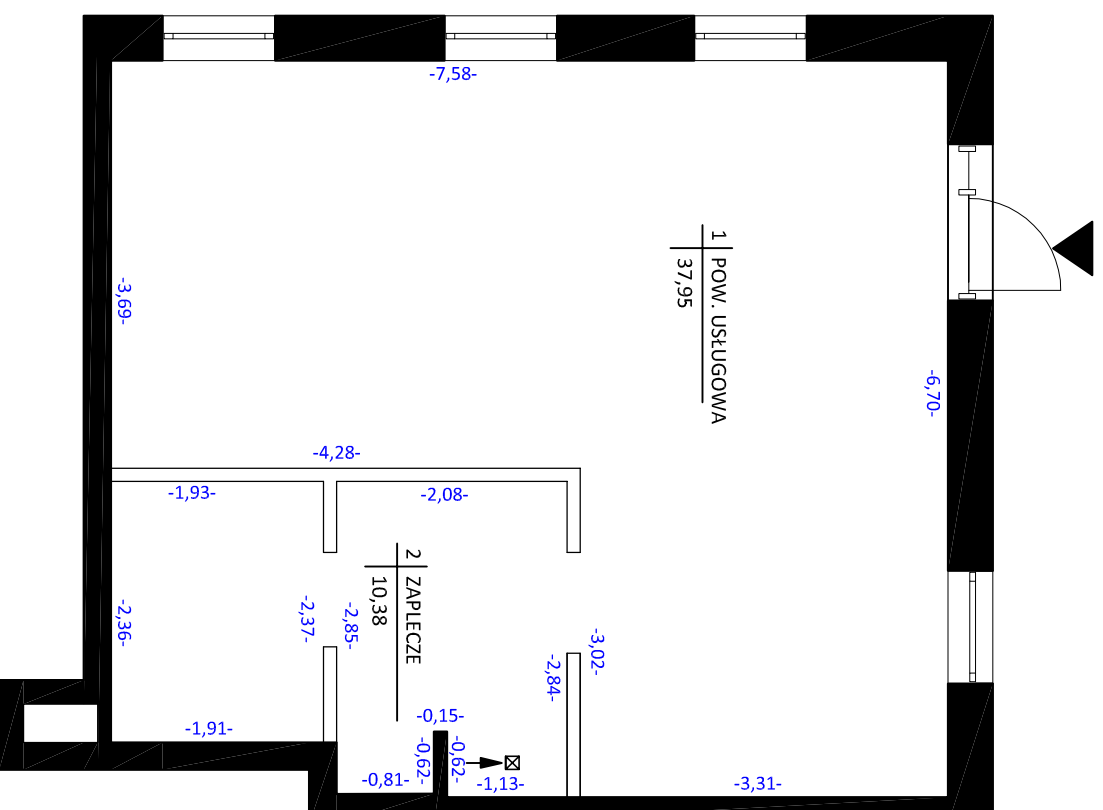

## SZKIC USYTUOWANIA

