
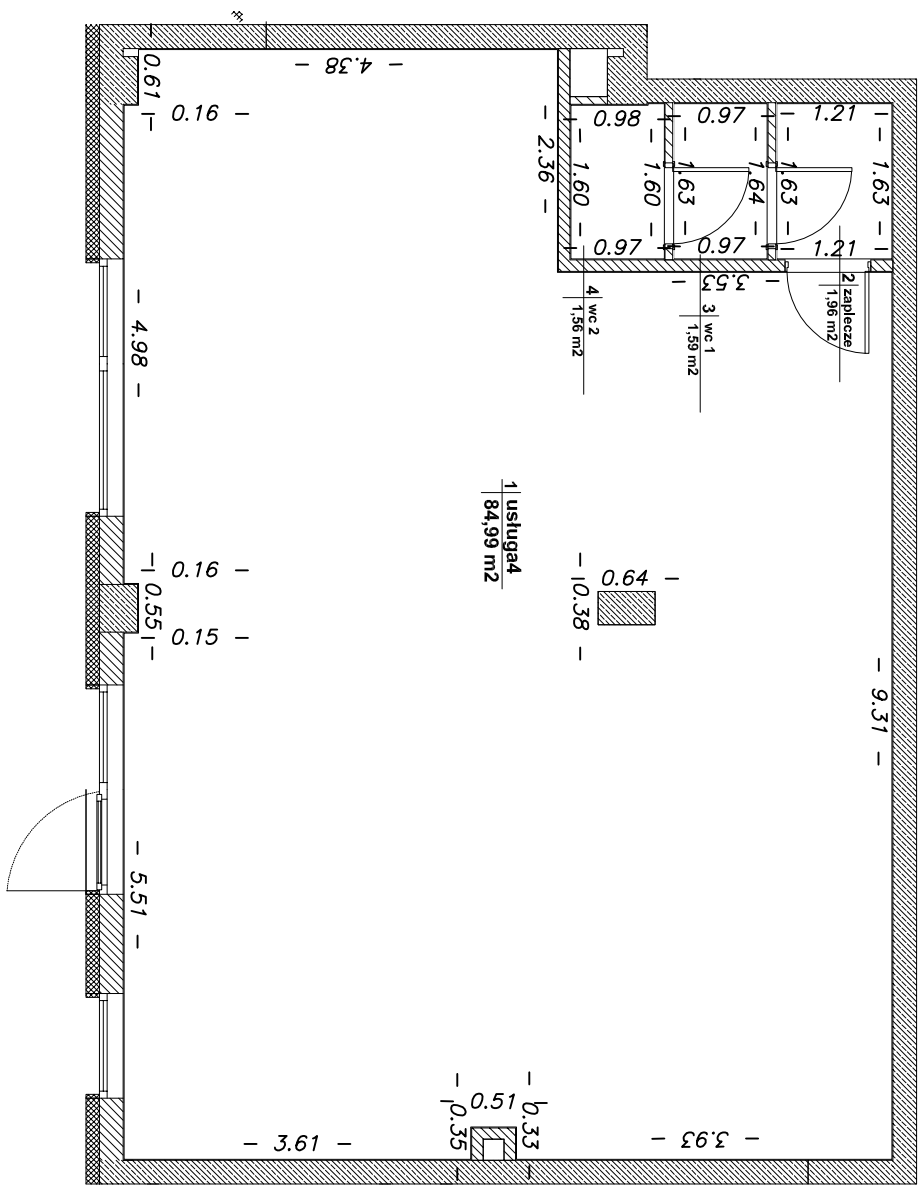


INWENTARYZACJA POWYKONAWCZA LOKALU USŁUGOWEGO

BUDYNEK "PRAGA Z OKNA"
Ul. Mińska 25
03-808 Warszawa

Kondygnacja 1
Parter
Usługa 4

Nr. Pom	Przeznaczenie	m2
1	Usługa 4	84,99
2	Zaplecze	1,96
3	Wc 1	1,59
4	Wc 2	1,56
	Ogółem	90,10

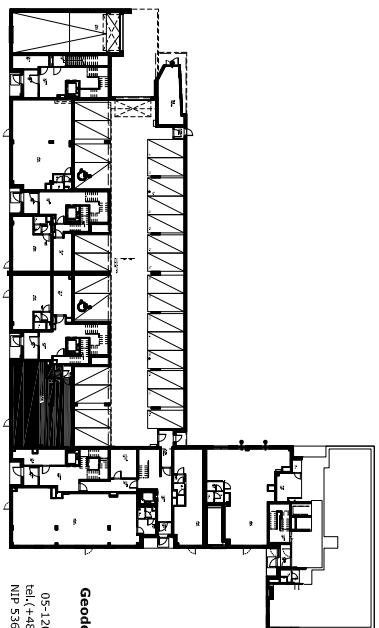

SZKIC USYTUOWANIA

Opracował:

Geodeta Uprawniony
mgr inż. Stanisław Nowis
Nr Uprawn. 11329

UWAGA:

Obliczenie powierzchni użytkowej wykonano
na podstawie wymiarów j/w zgodnie z zasadami
określonymi w normie PN-ISO 9836:1997.

Geodezyjna Obsługa Inwestycji
ELIPSIDA
05-120 Legionowo, ul. Jasnina 10a
tel (+48 22) 602-66-478
NIP 536-139-54-45 REGON 140454913

DATA: 11-09-2014